

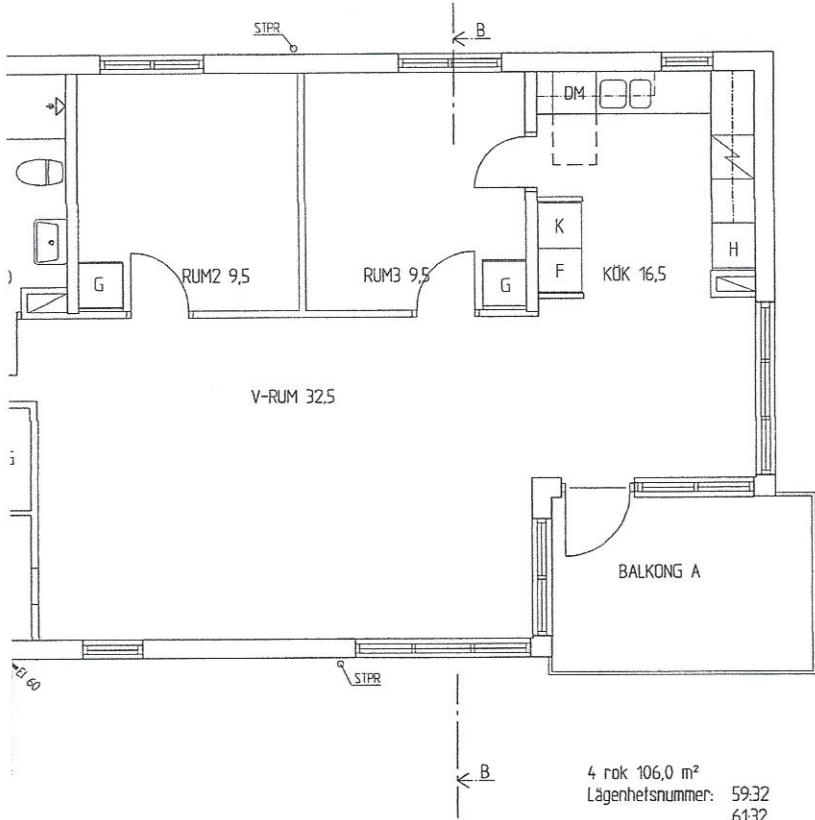



FÖRKLARINGAR


- Brandcellsgräns
- o STPR Sluprör

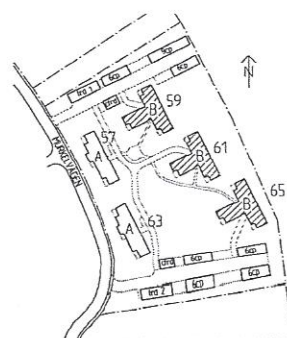

4 rok 106,0 m²
 Lägenhetsnummer: 59:32
 61:32
 65:32

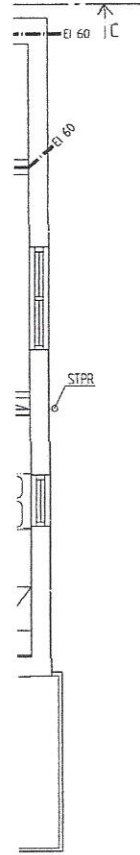


REV	ANT	ÄNDRINGEN AVSER	SDN	DATAN
RELATIONSHANDLING				
		 SYLVENIUSGATAN 2 BOX 1334, 751 43 UPPSALA Tel 018-66 03 00		
■ A Vitale arkitekter AB 018-18 38 00 □ E PoB:s Elektriska AB 018-75 87 97 □ K Bjerking AB 018-65 11 00 □ M Marktekten AB 018-75 64 50 □ V Bravida 08-602 31 46 □ VS JF Jansson Rör AB 018-20 21 00		brf Gläntan, Ballstaberg del av Bältsta 2:19 Valtuna kommun Hus B plan 3, mått och tillretning		
RITAD KONSTRUERAD JAS		HANDLAGGARE NWL		ARBETSNUMMER 65-002603
DATUM 2005-06-03		ANSVARIG Karin Ahlén		KOD TYP POS RITNINGNUMMER A306:B03
				A3 1:100 SKALA A1 150

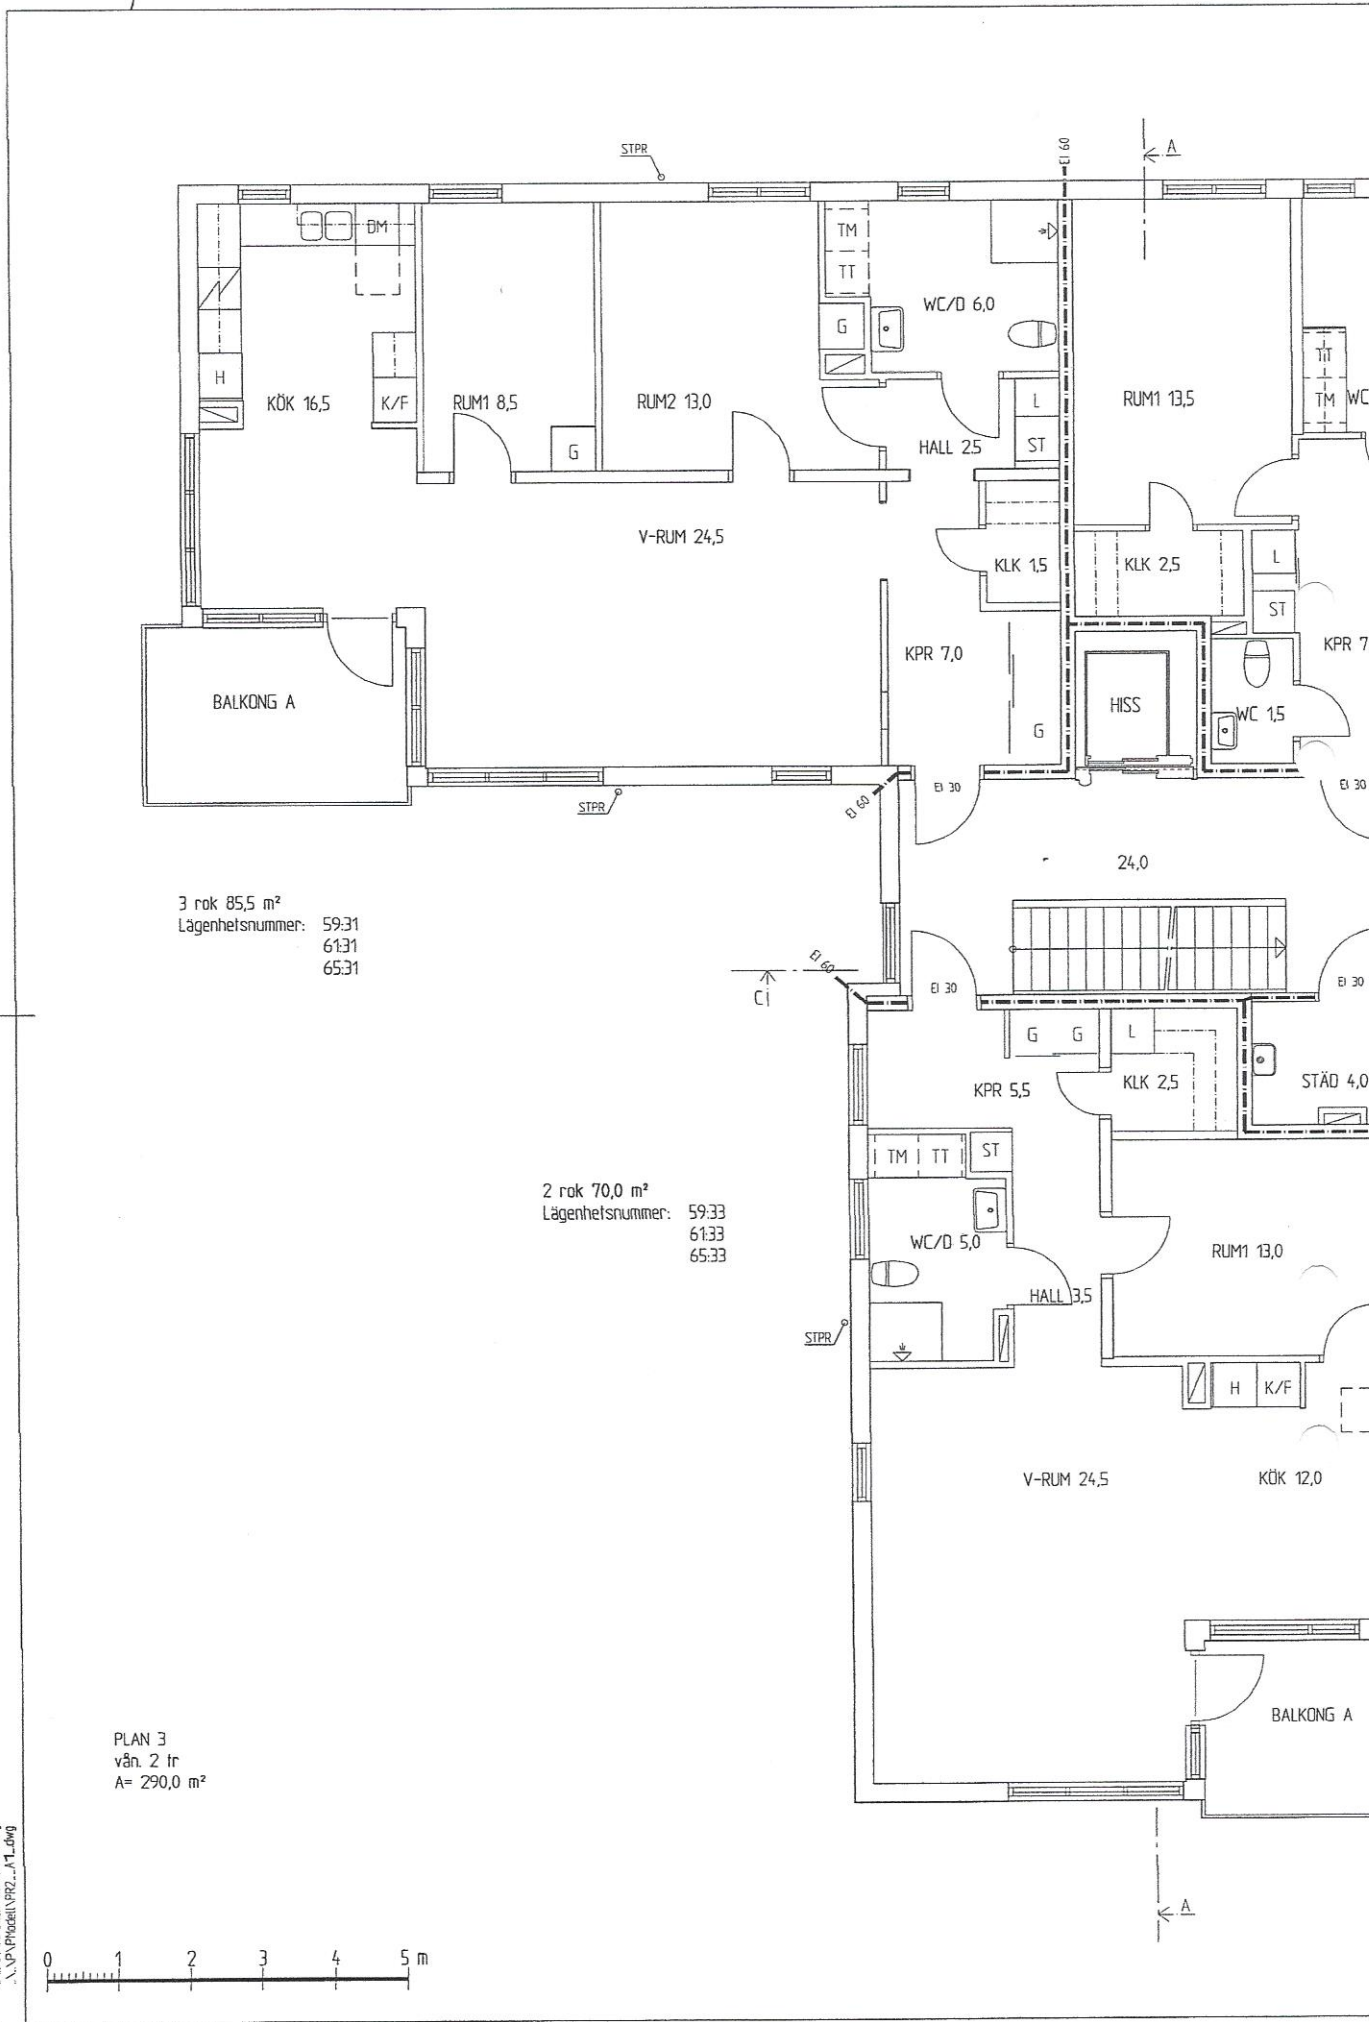

3 rok 85,5 m²
 Lägenhetsnummer: 59:31
 61:31
 65:31

2 rok 70,0 m²
 Lägenhetsnummer: 59:33
 61:33
 65:33

PLAN 3
 vån. 2 fr
 A= 290,0 m²

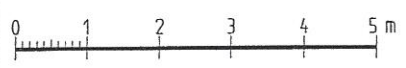

\\P:\Projekt\VR1...001.dwg
 \\P:\Projekt\VR1...PBD1.dwg

Xrefs:
 \\P:\Projekt\VR1...001.dwg
 \\P:\Projekt\VR1...500.dwg
 \\P:\Projekt\VR1...1000.dwg
 \\P:\Projekt\VR1...PBD1.dwg
 \\P:\Projekt\VR1...K1.dwg