



FÖRKLARINGAR

- Brandcellsgräns
- STPR Stuprör

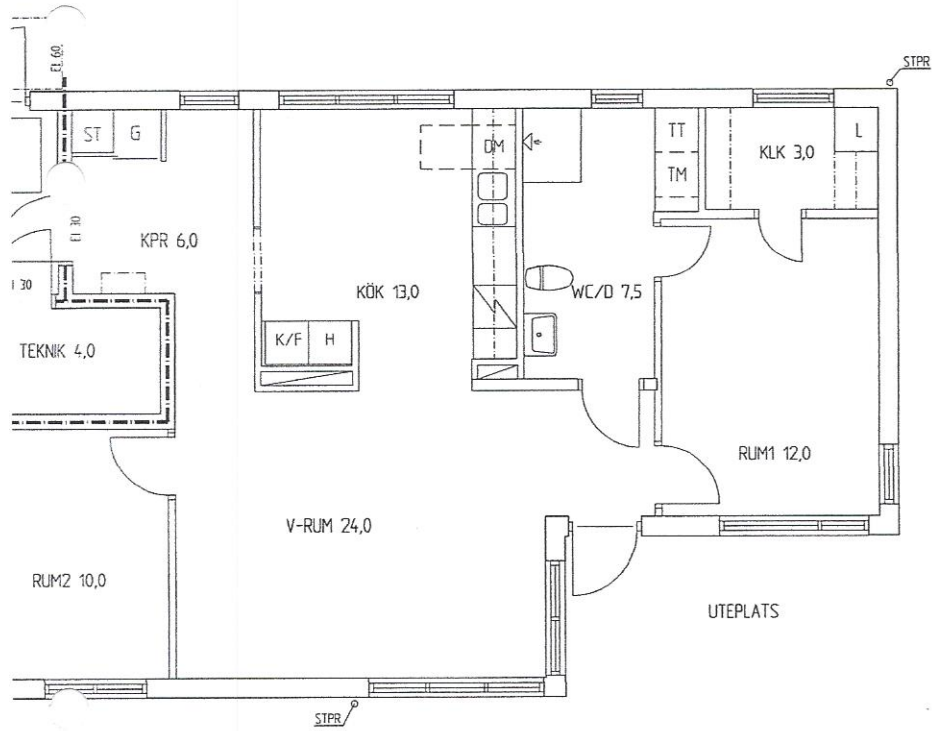

3 rak 80,0 m²
Lägenhetsnummer: 57:11
63:11

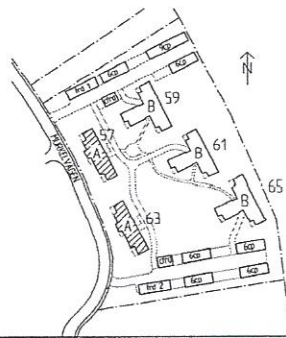

REV	ANT	ÄNDRINGEN AVSER	SDN	DATUM
RELATIONSHANDLING				
<input type="checkbox"/> A White arkitekter AB <input type="checkbox"/> E Puß's Elektriska AB <input type="checkbox"/> K Björking AB <input type="checkbox"/> M Marklekten AB <input type="checkbox"/> V Bravida <input type="checkbox"/> VS JF Jansson Rör AB		018-18 38 00 018-15 87 97 018-65 11 00 018-15 64 50 08-602 31 46 018-20 21 00	SYLVENIUSGATAN 2 BOX 1334, 751 43 UPPSALA Tel 018-65 03 00	
RITAD KONSTRUERAD JAS		HANDLAGGARE NWL	ARBETSNUMMER 85-002603	
DATUM 2005-06-03		ANSVARIG Karin Anlén		KOD TYP POS RITNINGNUMMER A306:A01
		brf Gläntan, Bällstaberg del av Bällsta 2:19 Valentuna kommun Hus A plan 1, mått och litrering		SKALA A3 1:100 A1 150 REV 1

White arkitekter AB RA: Utmanar8502600\RelationVA\Filder\A306A01.dwg 2005-06-03 16:23